
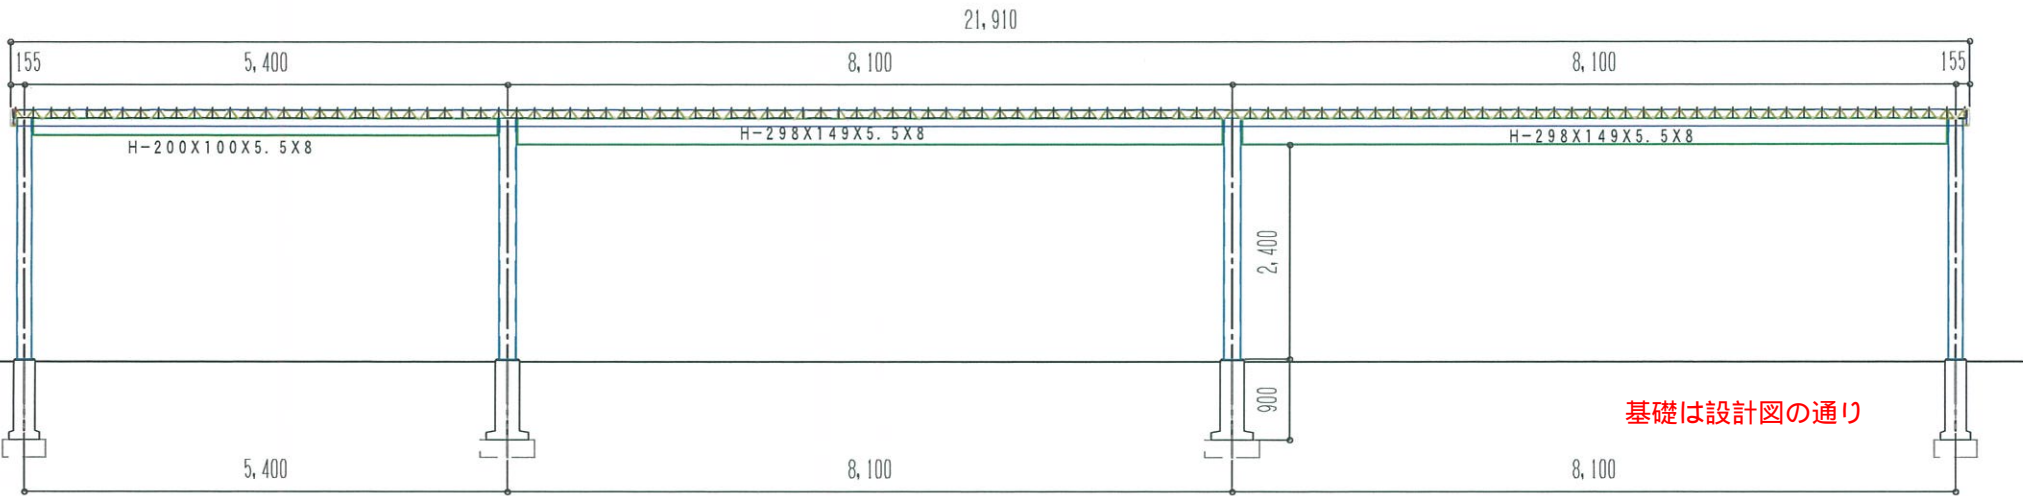


積雪 2.0m対応 CPA-759  
 4面アルミハフ(幕板)+雨樋あり  
 鉄骨部ウレタン焼付塗装  
 梁下 H=2400  
 地杭 270x270x900・240x240x900

|                          |                           |                           |
|--------------------------|---------------------------|---------------------------|
| 柱 O-190.7x5.3 (BPL-9)    | 梁 H-200x100x5.5x8 (PL-6)  | <del>地杭 240x240x900</del> |
| 柱 O-165.2x4.5 (BPL-9)    | ルーフデッキ ガルバ t=0.6          |                           |
| 柱 O-165.2x3.7 (BPL-9)    | ハフ アルミハフ                  |                           |
| 梁 H-298x149x5.5x8 (PL-6) | <del>地杭 270x270x900</del> |                           |

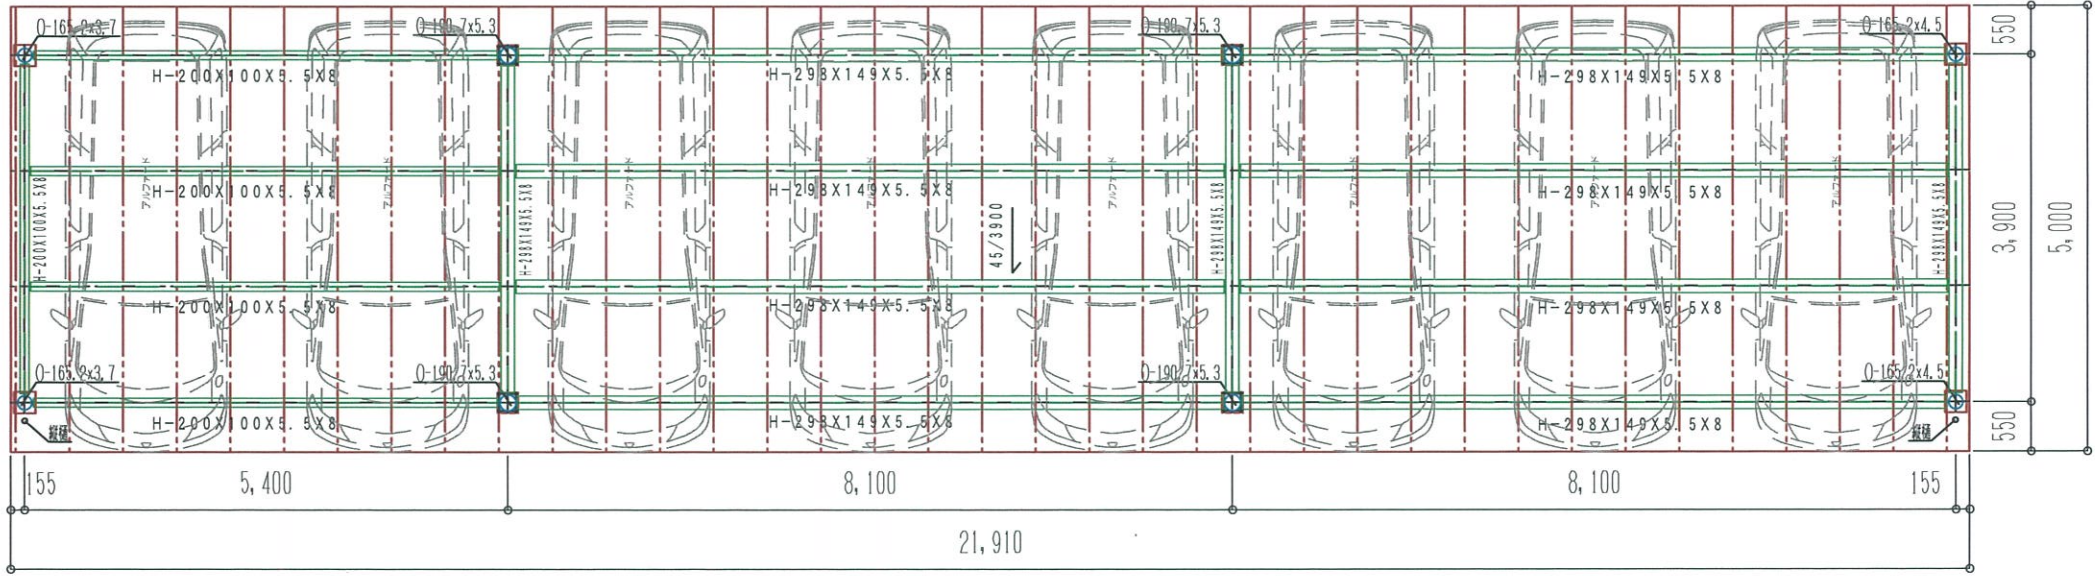

基礎は設計図の通り



設計・施工

株式会社 オビート

河西郡芽室町東芽室基線16番地4  
 TEL 0155-62-1107(代)  
 FAX 0155-62-1172

|    |    |     |          |      |                   |
|----|----|-----|----------|------|-------------------|
| 承認 | 設計 | 縮尺  | ノンスケール   | 工事名称 | 芽室町後場庁舎整備工事(付帯施設) |
|    |    | 年月日 | 2019.10月 | 図面名称 | 梁伏図               |

図面 No  
1/1

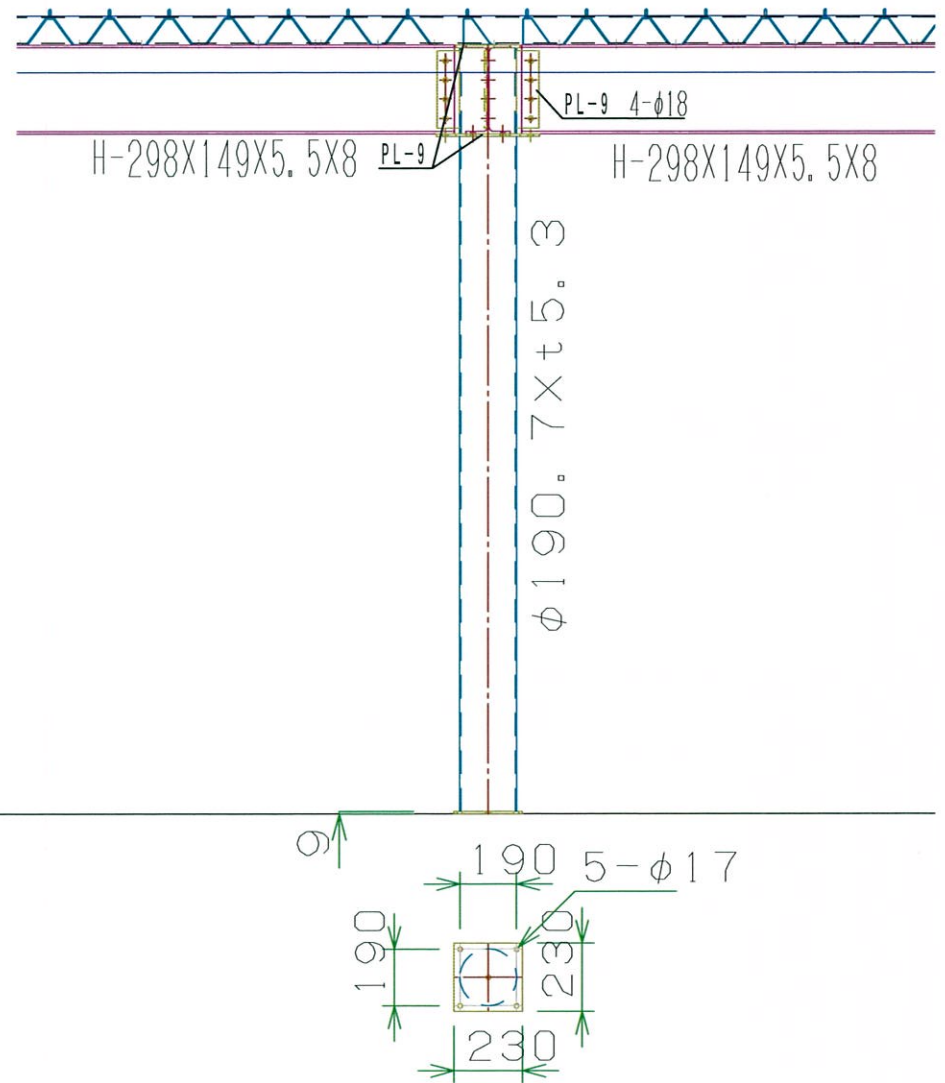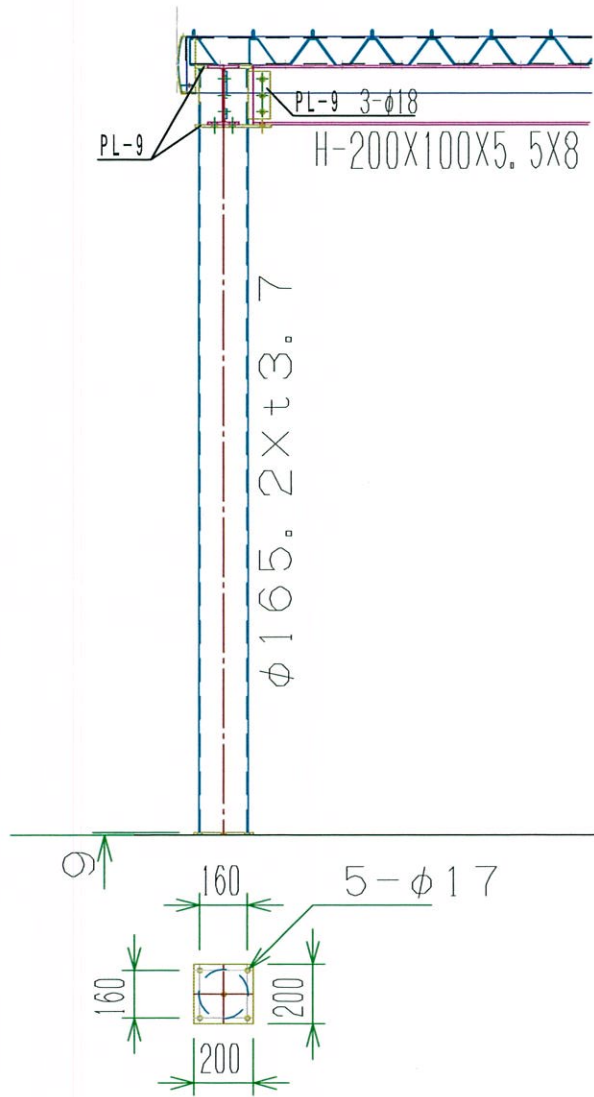

設計・施工

株式会社 オビート

河西郡芽室町東芽室基線16番地4  
TEL 0155-62-1107(代)  
FAX 0155-62-1172

承認

設計

縮尺

ノンスケール

工事名称

芽室町後場庁舎整備工事(付帯施設)

図面 No

年月日

2019.11月

図面名称

柱脚詳細図

1/1